
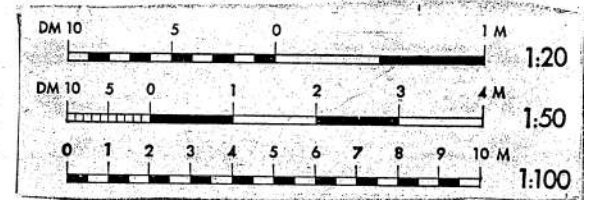


PLAN VÄN. 1 TE.

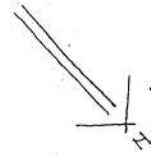

23/12 23/12  
 N:o 2001 År 1976. Öbn. 23/12. Här Stadsarkitekten i Helsingborg, jämlikt bemyndigande, i byggnadsnämndens ställe fastställt denna ritning att lända till efterrättelse på villkor...  
 Lösen anmöt. a exp.

Ex officio:  
*[Signature]*

ANV. ANTAL DATUM SIGN.  
**SALOMON-SÖRENSEN ARKITEKTKONTOR AB**

KV. KRISTINEHALL NR 1  
 HELSINGBORGSS KOMMUN  
 RELATIONSRITNING  
 PLAN VÄN. 1 TE.  
 SKALA 1:100  
 RITAD DATUM 76.09.15  
 ARB.NR RITH.NR  
 (3) (4) (3)